

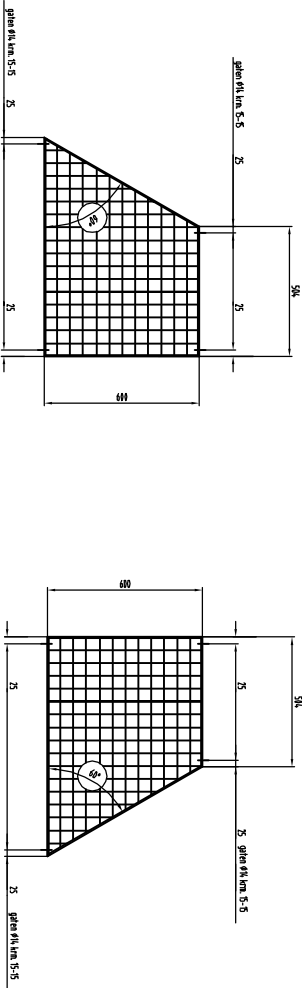
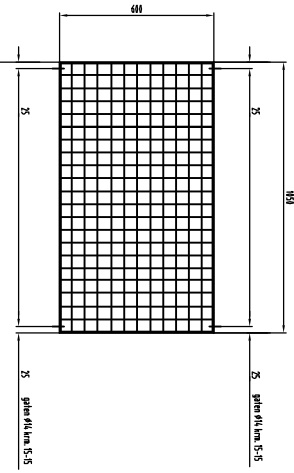
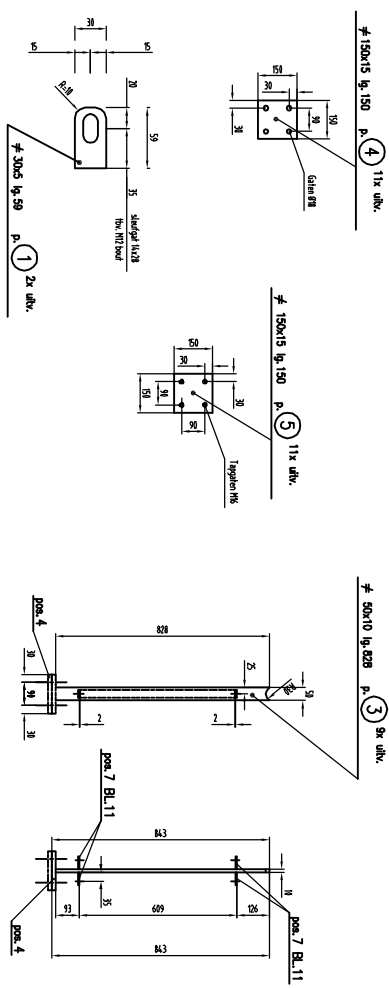



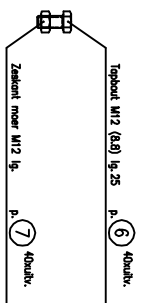

Na hierm verz. moeten in de leuning regels de geboorde gaten worden afgesloten met kunststof proppen.

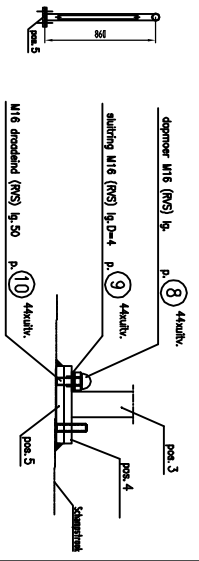

kuilv als getekend en kuilv. spiegelbeeld

**As Built**  
 D.D.: 18-07-2009

post	benaming	afmetingen	material	opmerking
TER CONTROL	12-08-04
DEFINITEF	30-08-04
<b>Verkeersbrug Ertlanden</b> Leuning schampsfrokken Bestelnnummer BS01-2003 Provincie groningen afdeling Staal, Eisen & Metaal	
ontwerp	320 / 118
teken	AI
getekend	A.B.K.
gecontroleerd	22-06-04
afmetingen	478A-16