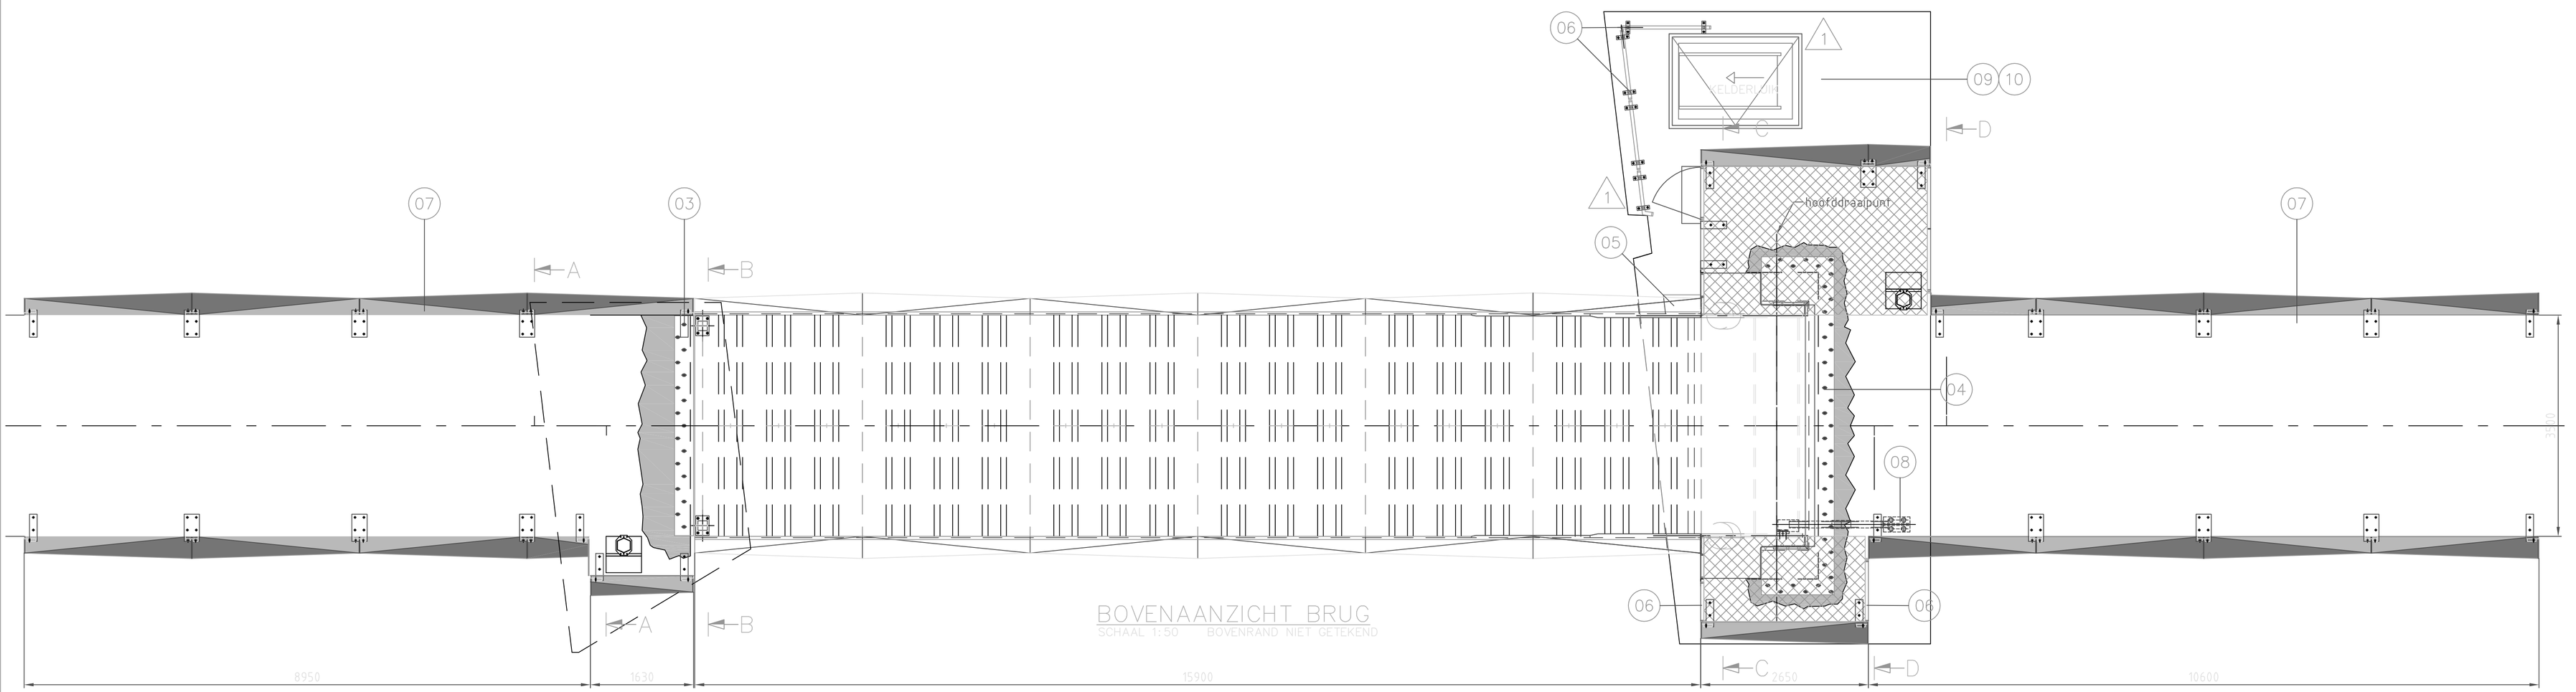

BOVENAANZICHT BRUG
SCHAAL 1:50 BOVENRAND NIET GETEKEND

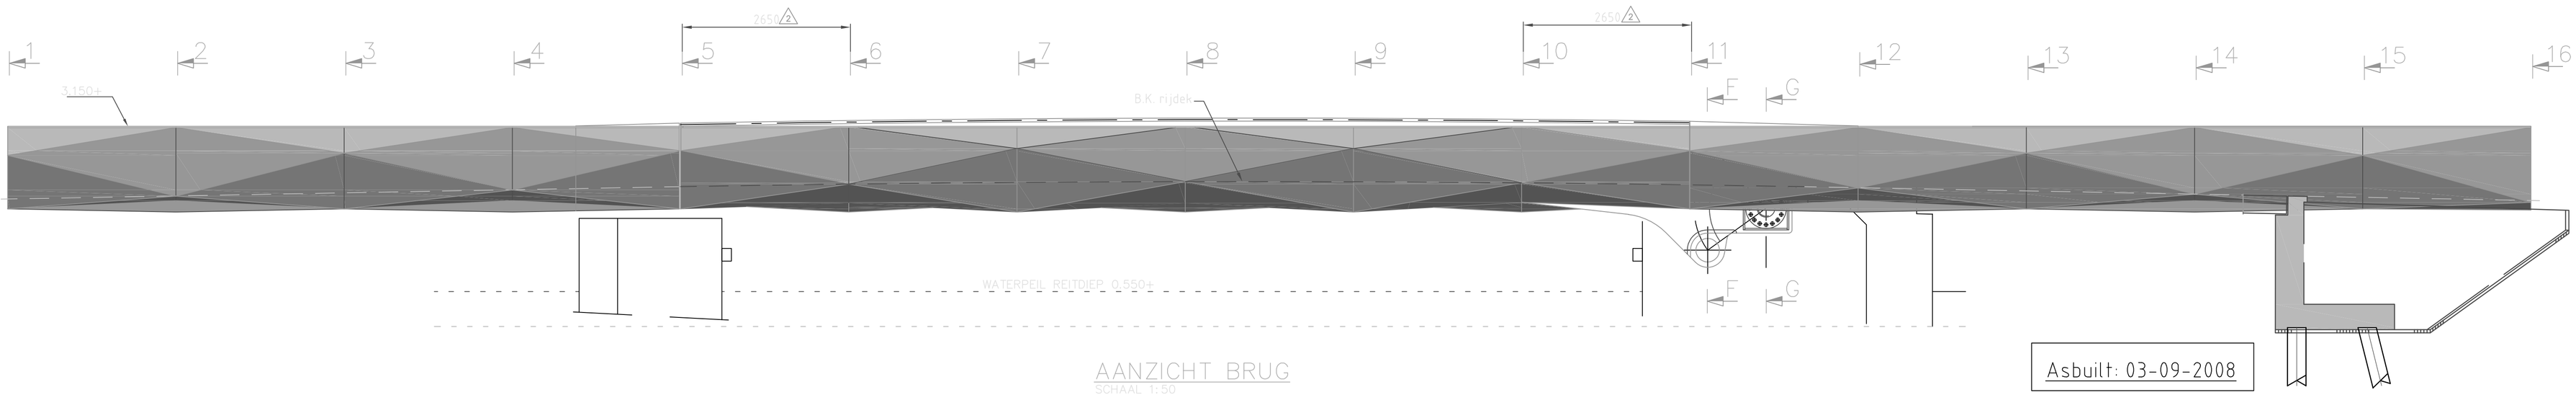

AANZICHT BRUG
SCHAAL 1:50

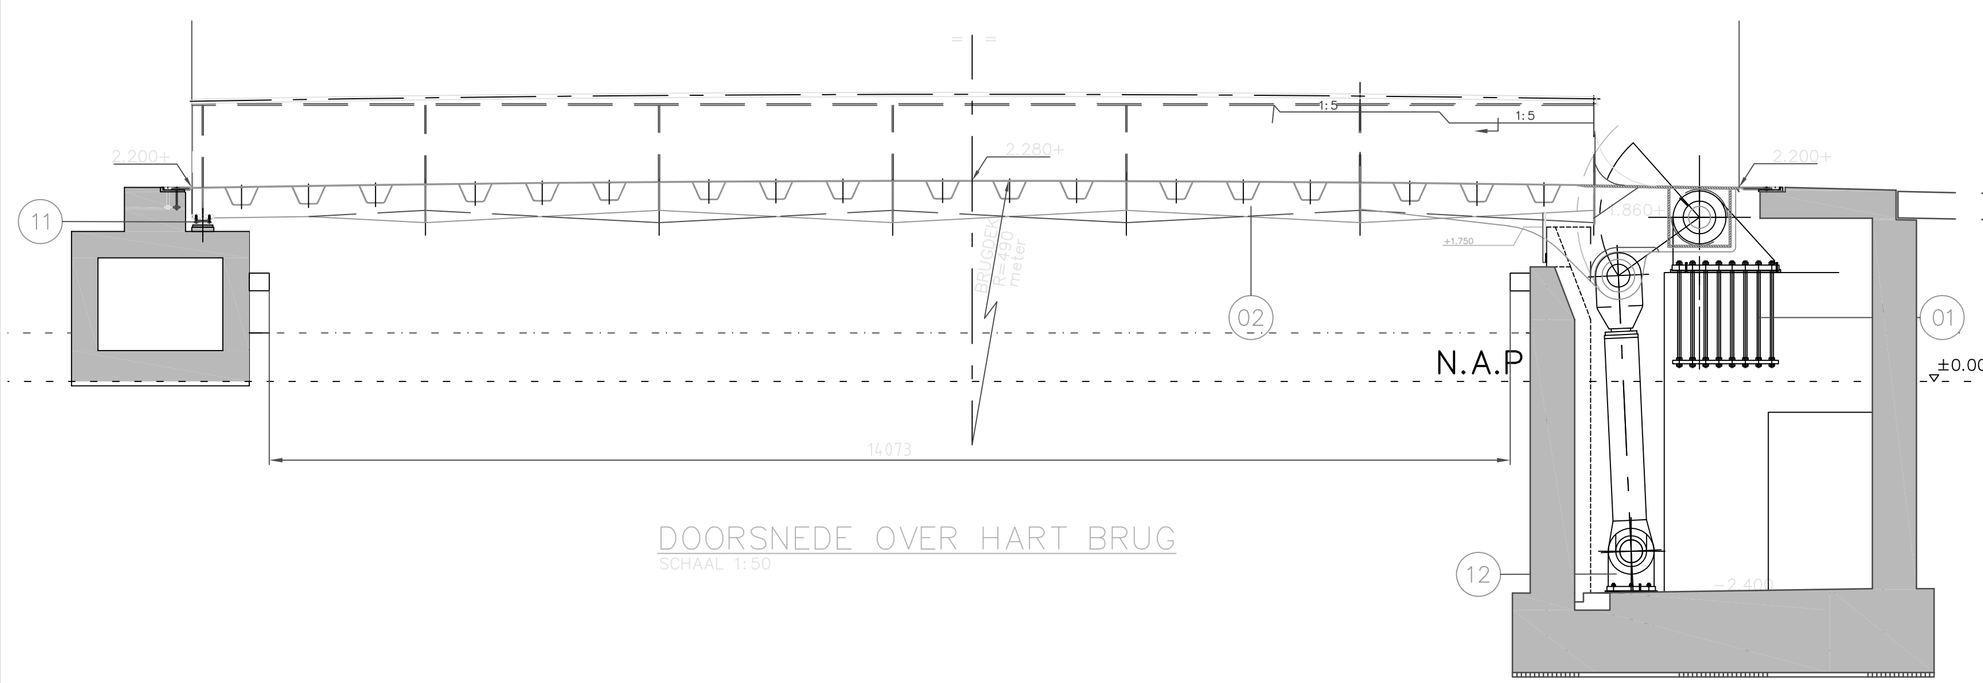

DOORSNEDE OVER HART BRUG
SCHAAL 1:50

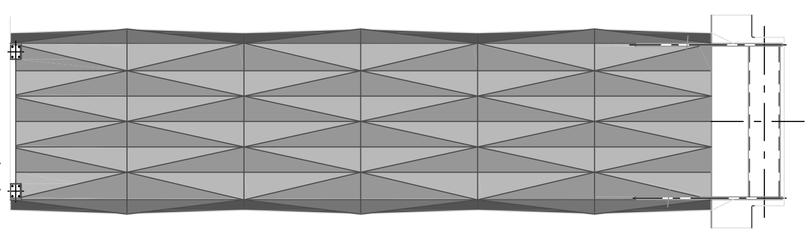

ONDERAANZICHT BRUG
SCHAAL 1:100

Opmerkingen:

- × Conserverring:
- – vlgs. goedgekeurde conserveringsplan (documentnr. Reitdiep-070807-010)
- × Slijtlaag: – aanbrug in kleur zwart (monster ter goedkeuring)
  – val in kleur rood (monster ter goedkeuring)
- × Bouwzeeg zie berekening volgens documentennr.: 700-1115
- × Doorvaartbreedte zie tekening 070807-21

1

Asbuilt: 03-09-2008

pos	aantal	omschrijving	afmeting	materiaal	opmerking
12	2	Stoel draaipunt "cilinder"	1210x460x900	S355J2+N	zie blad 3
11	2	Opleggingen	360x250	S355J2+N	zie blad 8
10	1	Trap en bordes	1800x1200	S235JRG2	zie blad 14-15
09	1	Luik	1800x1200	Aluminium	zie blad 16
08	1	Vastzetinrichting brug		S355J2+N	zie blad 9
07	–	Leuningen op aanbruggen		S355J2+N	zie blad10-11-12
06	6	Transparante leuningwerk		S355J2+N	zie blad 13
05	1	Afdekplaat	674x485x5	S355J2+N	zie blad 7
04	1	Rij-ijzer draaipuntzijde	5350x1150x30	S355J2+N	zie blad 6
03	1	Rij-ijzer oplegzijde	3480x300x30	S355J2+N	zie blad 6
02	1	Val	17550x4200	S355J0+N	zie blad 4 en 5
01	2	Stoel hoofddraaipunt "val"	1210x460x900	S355J2+N	zie blad 3

DE JONGE KONSTRUKTIE B.V.
Postbus 36 9636 ZG Zuidbroek
Tel. 0598-451945 Fax. 0598-452523

tbbg technisch bedrijfsbureau groningen
Postbus 70007
9704 AA GRONINGEN
Tel.: 050-5539901
Fax. 050-5539993
info@tbbg.nl
www.tbbg.nl

Deze tekening blijft ons eigendom en mag zonder onze schriftelijke toestemming niet worden gecopieerd, noch aan derden worden verstrekt, of ter inzage worden gegeven.
De digitale gegevens op de tekening worden alleen ter informatie verstrekt, men kan hieraan geen rechten ontlenen. © Dienst ROEZ 2002

werk:
Reitdiep
Voet - Fietsbrug

RUIMTELIJKE ORDENING EN ECONOMISCHE ZAKEN
Productgroep : Voorbereiding
/ngenieursbureau Gemeente Groningen
Postbus 7081
9701 JB Groningen

betreft:
Overzichtstekening

wijziging		
A	ter controle	01-02-08
B	aanpassing rev.1	26-02-08
C	aanpassing rev.2	25-04-08

codenummer :	2BN11F1-0100	tel. :	050-3678111
bestek :	46-2007	fax. :	050-3678391
blad 1 in 18 bladen		formaat :	A1
get. :	L.S.	schaal :	1:100 / 1:50
d.d. :	19-11-2007	tek.nr. :	070807-01
gec. :	d.d. :		