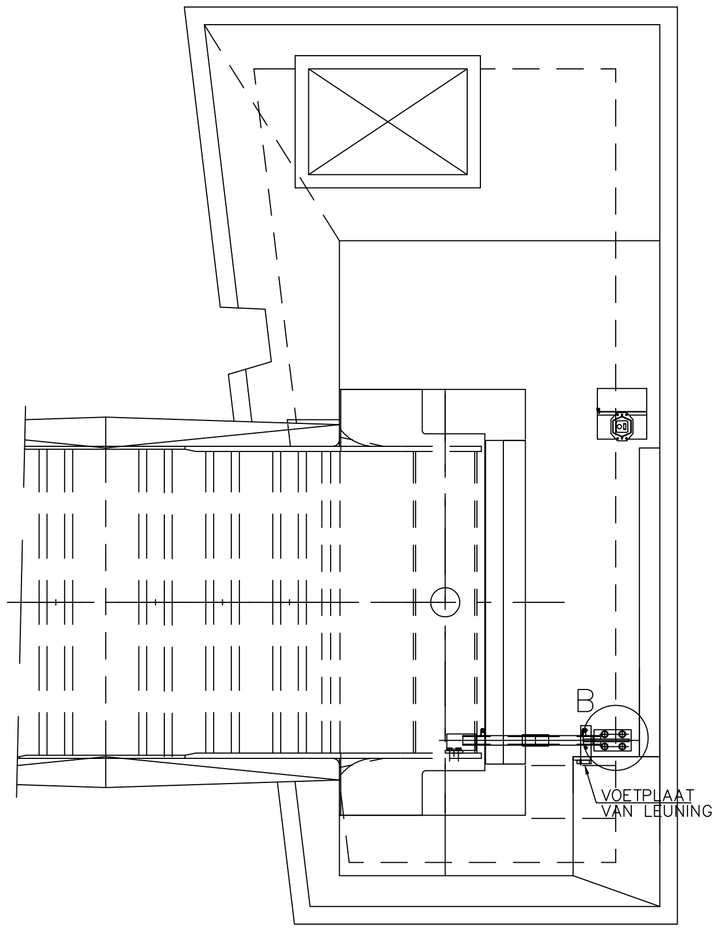

Bovenaanzicht locatie vastzetinrichting

SCHAAL 1:50

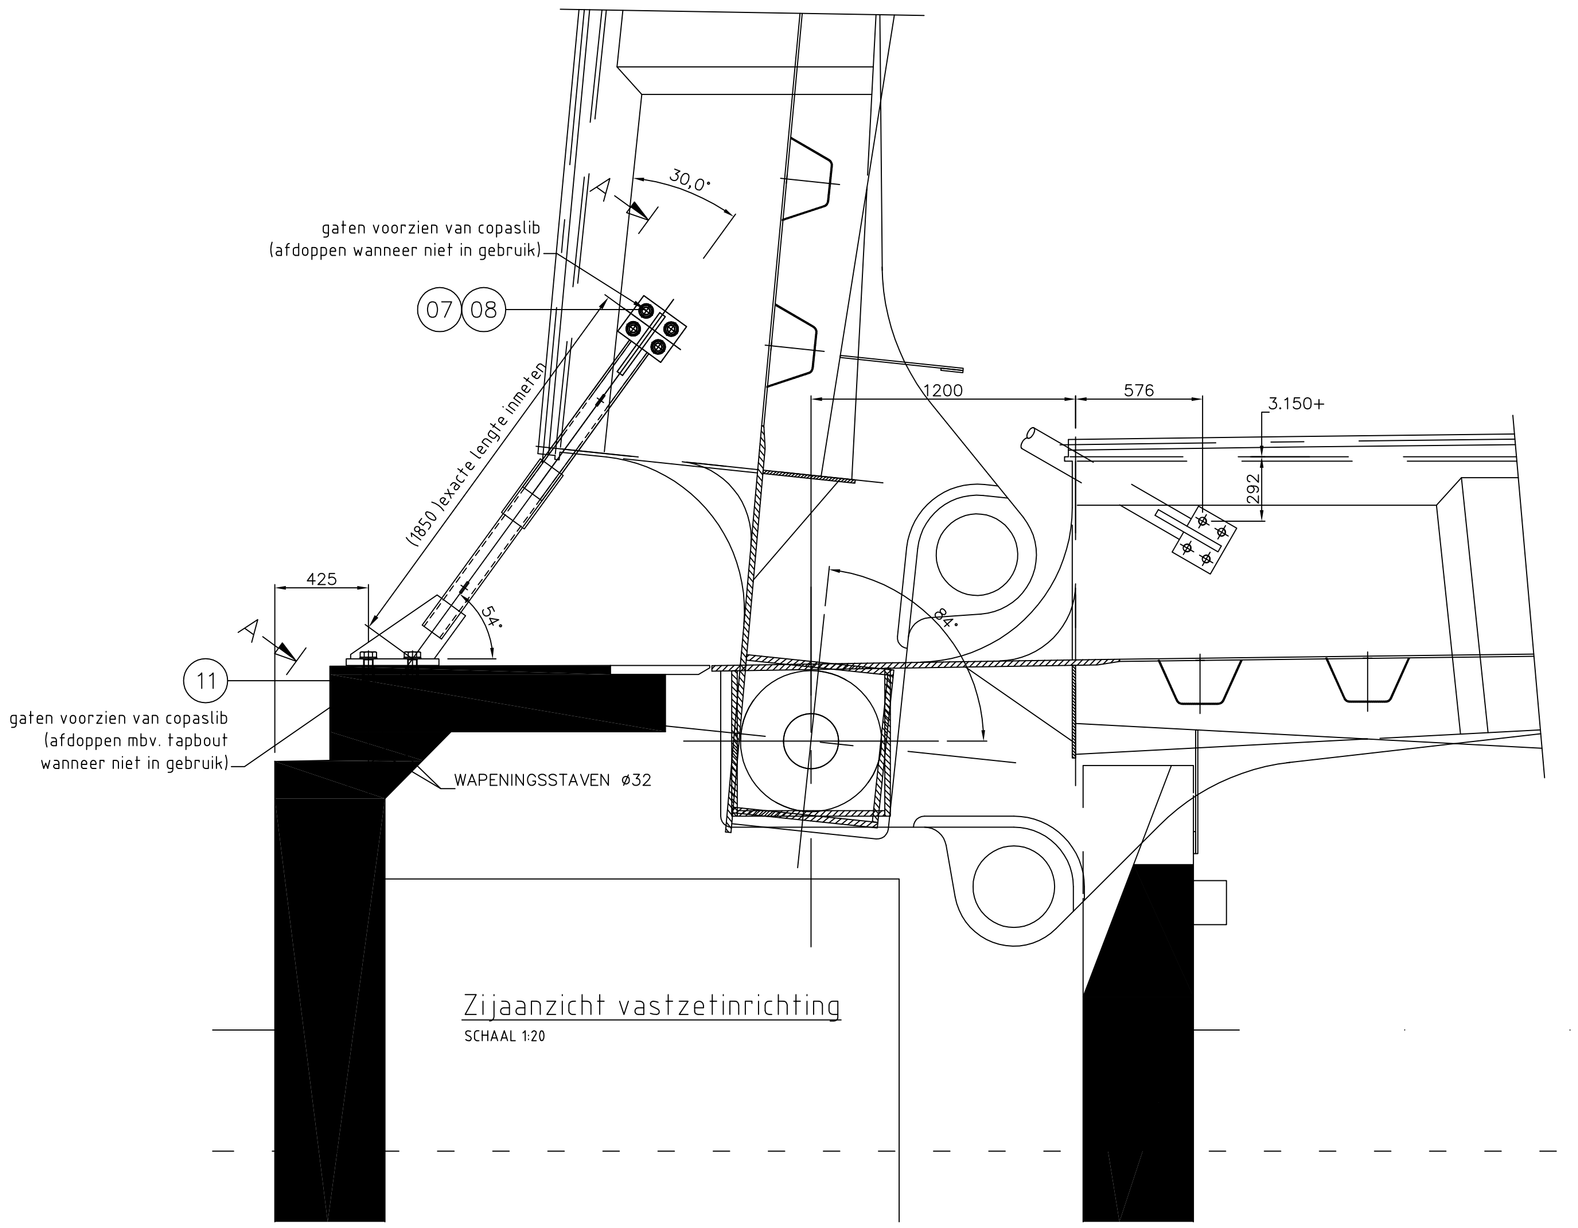

Zijaanzicht vastzetinrichting

SCHAAL 1:20

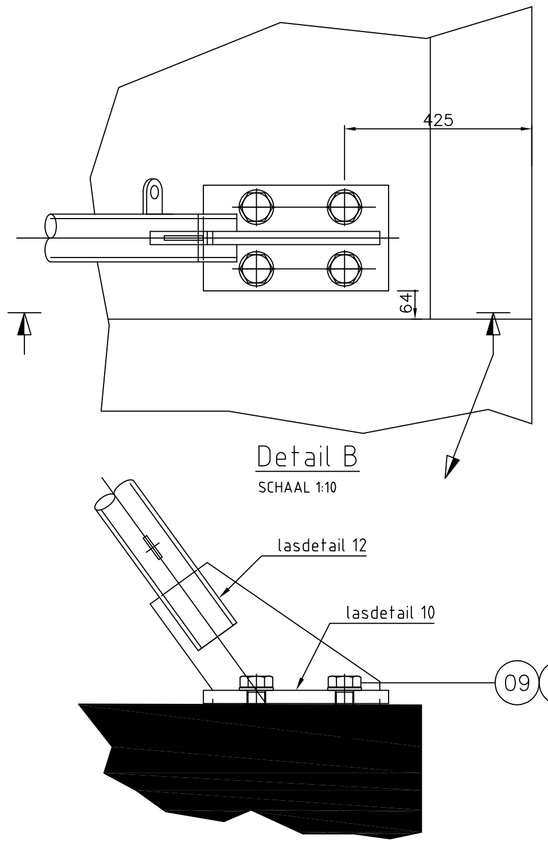

Detail B

SCHAAL 1:10

Asbuilt: 03-09-2008

Voor lasdetails zie blad 18

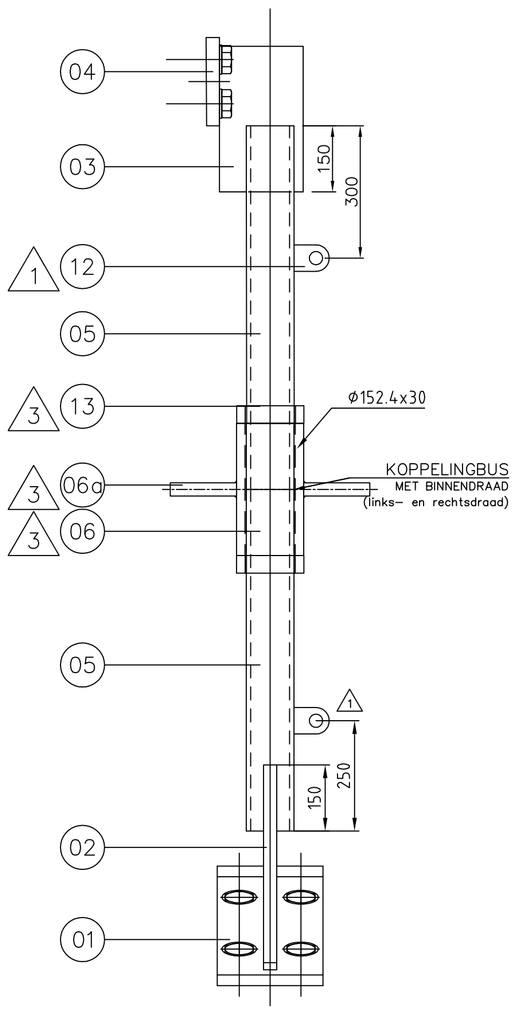

Aanzicht A-A

SCHAAL 1:10

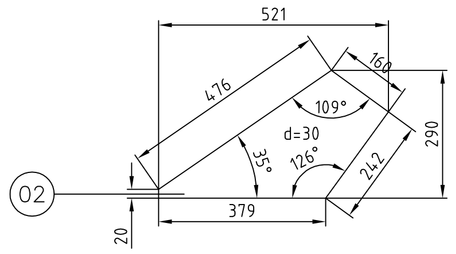

Schetsplaat

SCHAAL 1:10

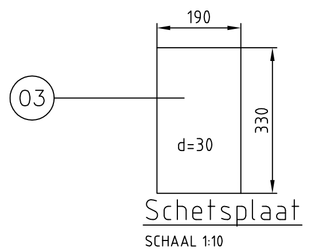

Schetsplaat

SCHAAL 1:10

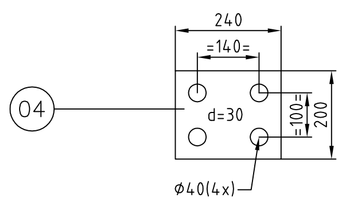

Bevestigingplaat

SCHAAL 1:10

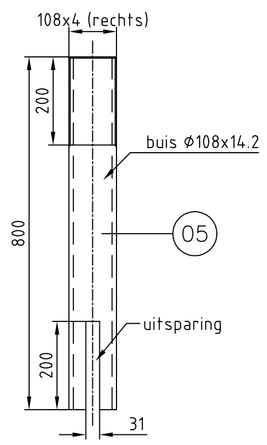

Buis

SCHAAL 1:10

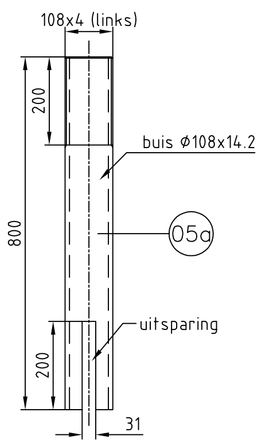

Buis

SCHAAL 1:10

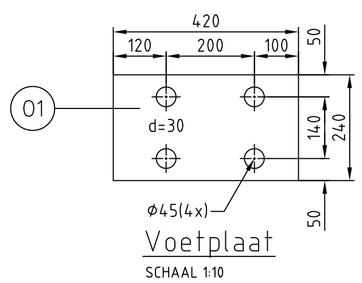

Voetplaat

SCHAAL 1:10

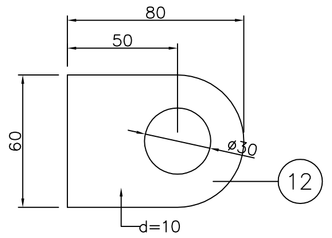

Hijsoog

SCHAAL 1:2

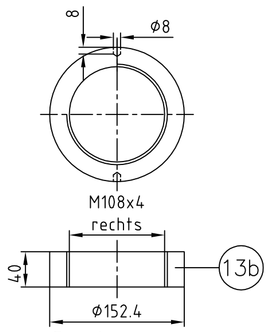

Contramoer

SCHAAL 1:5

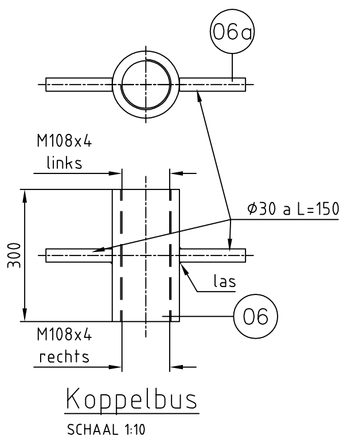

Koppelbus

SCHAAL 1:10

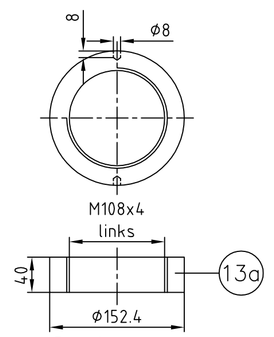

Contramoer

SCHAAL 1:5

Opmerkingen:

⚠1 × scherpe kanten breken, minimaal 2 mm tenzij anders aangegeven.
× Conservering:
- vlgs. goedgekeurde conserveringsplan (documentnr. Reitdiep-070807-010)
× vastzetinrichting inclusief bevestigingsmiddelen opslaan in de kelder
× schroefkoppeling uitvoeren met links- en rechtsdraad voorzien van metrisch fijndraad.
× buis pos. 5 1x linksdraad en 1x rechtdraad met metrisch fijndraad
× schroefdraadlengte per zijde 140 mm; aantal spoeds 140:4=35

	pos	aantal	omschrijving	afmeting	materiaal	opmerking
⚠3	13b	1	Contramoer ø152.4x30	L=40	S355J2H	rechtsdraad
⚠3	13a	1	Contramoer ø152.4x30	L=40	S355J2H	linksdraad
⚠1	12	2	Hijsoog	80x60x10	S355J2+N	
	11	4	Schroefhulzen	M42x120		fabory o.g.
	10	4	Sluitring	M42	st.	DIN 126 thvz
	09	4	Zeskantbout	M42x100	kwal. 8.8	DIN 933 thvz
	08	4	Sluitring	M36	st.	DIN 126 thvz
	07	4	Zeskantbout	M36x100	kwal. 8.8	DIN 933 thvz
⚠3	06a	2	ø30 (massief)	L=150	S355J2+N	t.b.v. pos. 06
⚠3	06	1	Koppelbus ø152.4x30	L=300	S355J2H	spoed P=4 mm
⚠3	05a	1	Buis ø108x14.2	L=800	S355J2+N	incl. uitsparing
⚠3	05	1	Buis ø108x14.2	L=800	S355J2+N	incl. uitsparing
	04	1	Bevestigingsplaat	240x200x30	S355J2+N	incl. gaten ø40
	03	1	Schetsplaat	330x190x30	S355J2+N	
	02	1	Schetsplaat	521x290x30	S355J2+N	
	01	1	Voetplaat	420x240x30	S355J2+N	incl. gaten ø45

DE JONGE KONSTRUKTIE B.V.
Postbus 36 9636 ZG Zuidbroek
Tel. 0598-451945 Fax. 0598-452523

tbbg technisch bedrijfsbureau groningen
Postbus 70007
9704 AA GRONINGEN
Tel.: 050-5530901
Fax. 050-5530903
info@tbbg.nl
www.tbbg.nl

Deze tekening blijft ons eigendom en mag zonder onze schriftelijke toestemming niet worden gecopieerd, noch aan derden worden verstrekt, of ter inzage worden gegeven, De digitale gegevens op de tekening worden alleen ter informatie verstrekt, men kan hieraan geen rechten ontlenen. © Dienst ROEZ 2002

werk:
Reitdiep
Voet - Fietsbrug

RUIMTELIJKE ORDENING EN ECONOMISCHE ZAKEN
Productgroep : Voorbereiding
Ingenieursbureau Gemeente Groningen
Postbus 7081
9701 JB Groningen

betreft:
Vastzetinrichting

wijziging	
A	01-02-'08
B	21-02-'08
C	12-03-'08

codenummer : 2BN11F1-0100	tel. : 050-3678111
bestek : 46-2007	fax. : 050-3678391
blad 9 in 18 bladen	formaat : A1
get. : L.S.	schaal : 1:50 / 1:20 / 1:10
d.d. : 19-11-2007	tek.nr. : 070807-09
gec. : d.d. :	