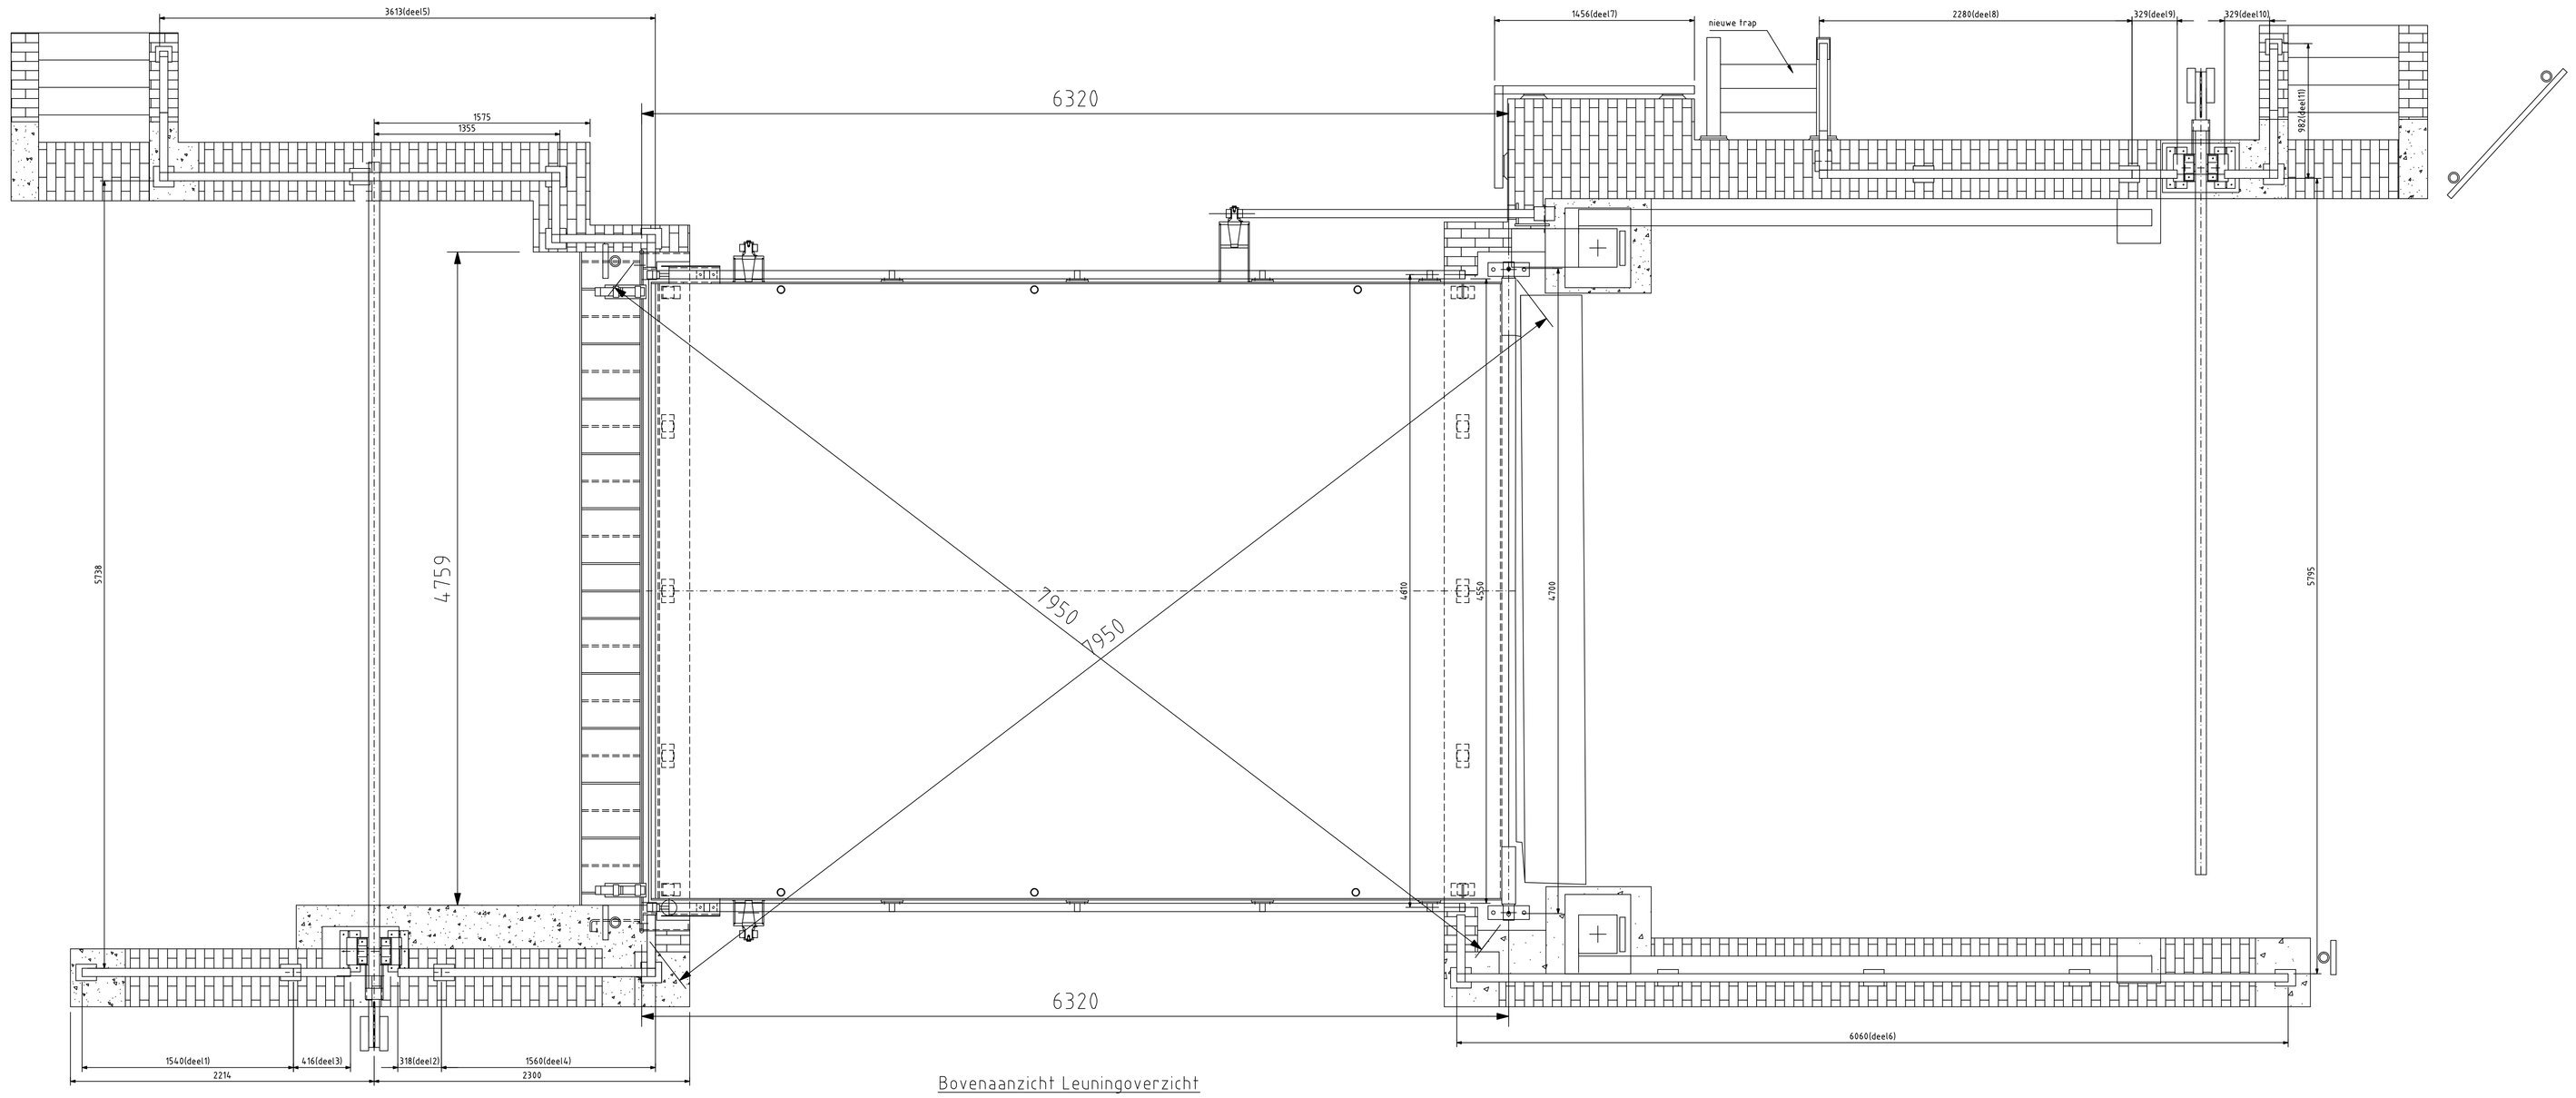

Bovenaanzicht Leuningoverzicht
schaal 1:20

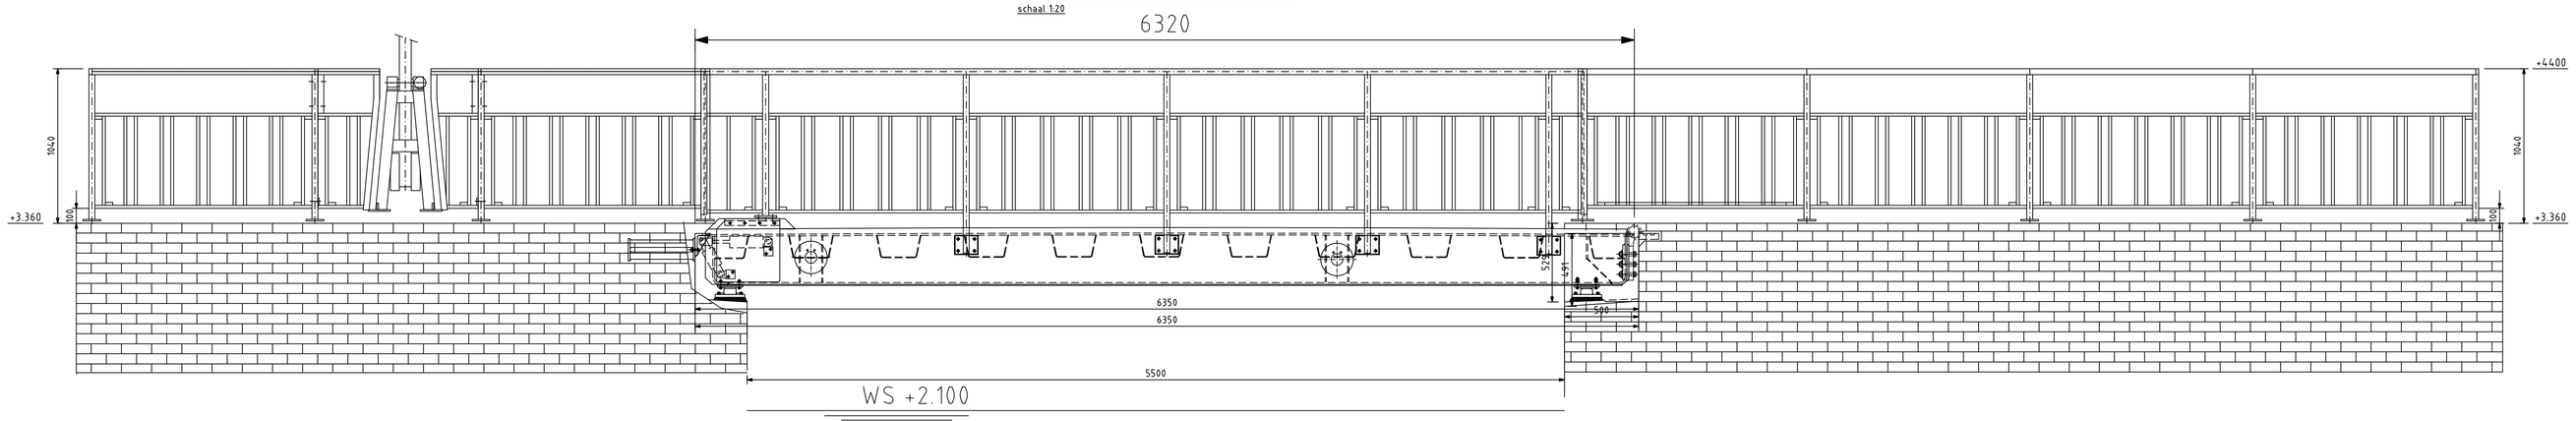

Vooraanzicht Leuningoverzicht
schaal 1:20

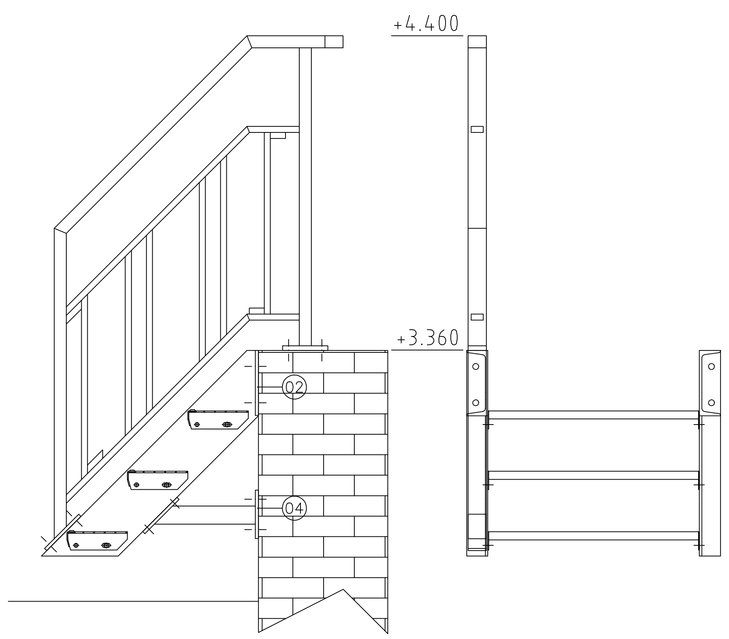

Detail opstelling nieuwe trap
schaal 1:10

Opmerkingen:

- × peilmaten t.o.v. B.K. rij-ijzer draaipuntzijde.
- × scherpe kanten breken, minimaal R=2, tenzij anders is vermeld.
- × conservering leuningen en trap conform conserveringssysteem 3 volgens bestek
- × denk om ontluchtingsgaten ivm. thermisch verzinken en deze weer afdichten met aluminium stopjes
- × ter bevestiging van scheepvaartbord een draaibus in bovenregel lassen, uitvoering en lokatie in overleg met opdrachtgever.
- × leuningdelen zie blad 08 en 09.
- B × na afstellen de voetplaten ondersabelen met krimparme mortel

Asbuilt: 15-05-2009

DE JONGE KONSTRUKTIE B.V.
Postbus 36 9636 ZG Zuidbroek
Tel. 0598-451945 Fax. 0598-452523
tbbg technisch bedrijfsbureau groningen
Postbus 31007 9704 AA GRONINGEN
Tel. 050-5530901
Fax. 050-5530903
info@tbbg.nl
www.tbbg.nl

status	omschrijving/wijziging	datum	tekenaar
D0	BESTEK - WIJZ. LIJFDIKTES HOOFD- EN RANDLIGGERS, VOOR- EN ACHTERHAR	04-09-'08	J.K.

provinciale waterstaat
afdeling voorbereiding en toezicht
provinsje fryslân
provincie fryslân

RENOVATIE OPHAALBRUG SLUIS II TE JUBBEGA
LEUNINGEN
OPSTELLINGSTEKENING

Blad	Aantal bladen	Schaal	Tekenaar	Ontwerper	Volgroep coördinator	Project voorbereider	Projectleider	Afdelingshoofd	Ontwerp-fase
01	03	1:20	LS.	HdB			L.S.		DO

Status: UO

Formaat: A0 | Projectnr.: 080252 | Bestek: 08-27-KB | Tek.nr.: Blad 07

wijziging		
A	ter controle	28-11-'08
B	definitief	15-12-'08